

REFERENCIAS:

- COSTEANTE
- BENEFICIARIO
- INMUEBLE EDIFICADO
- BALDÍO

Nota:


Las cañerías sin indicación de diámetro con de 0,160mm.
Las bocas de registro se construyeron de acuerdo al plano tipo respectivo
Las cotas de terreno como así también de la obra ejecutada fueron verificadas en el sitio y están referidas al cero del i.g.m.

MANZANA N°	LOTE	CALLE N°	MEDIDAS DEL TERRENO		EDIFICADO SUPERFICIE		PROPIETARIO	
			FRENTE (m.)	FONDO (m.)	CUBIERTA (m.²)	SEMI-CUBIERTA (m.²)	APELLIDO Y NOMBRES	DIRECCIÓN POSTAL

CROQUIS DE UBICACIÓN

REFERENCIAS:

- OBRA EXISTENTE
- OBRA NUEVA

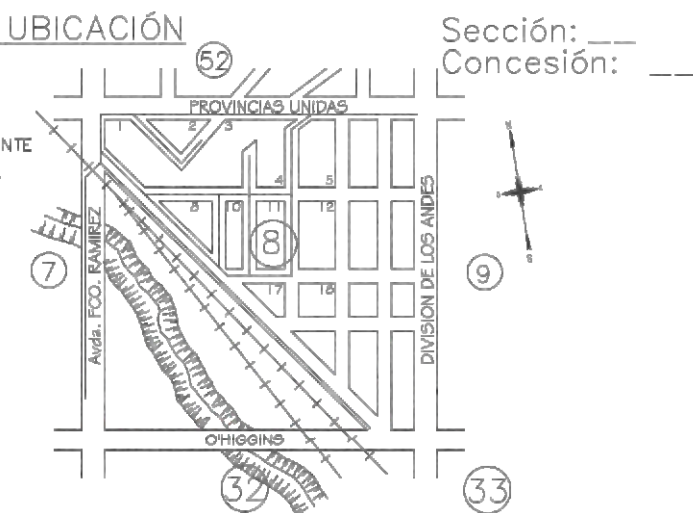

Las cañerías instaladas son de PVC y de una longitud total de:

Diámetro: _____ mm. : _____ mts.

Diámetro: _____ mm. : _____ mts.

Diámetro: _____ mm. : _____ mts.

Cantidad de conexiones de agua/cloacas de ϕ : _____ mm. : _____

FIRMA PROPIETARIO

FIRMA REP. TÉCNICO

Nombres y Apellidos: _____

Nombres y Apellidos: _____

Domicilio: _____

Domicilio: _____

Doc.: _____ Mat.CPIER: _____

Doc.: _____ Mat.CPIER: _____

MUNICIPALIDAD DE PARANA

Subsecretaría de Saneamiento

DIRECCIÓN DE INGENIERÍA DE PROCESOS Y NUEVOS PROYECTOS

Antecedentes - Exp. N°:	Subsecretario:	PLANO/PROYECTO CONFORME A OBRA	
Proyecto:	Director:	AGUA/CLOACA:	
Insp. Obra:	Jefe Dpto.:	TÍTULO DE LA OBRA	
		UBICACIÓN DE LA OBRA	
		Escala:	Plano N°:
		Fecha:	
		Dibujo:	



MUNICIPALIDAD DE PARANÁ

UNIDAD EJECUTORA MUNICIPAL

Pro.Me.Ba. IV

OBRA: COMPLETAMIENTO RED DE AGUA, PLUVIAL, VIAL Y EQUIPAMIENTO URBANO



OBRA: Red de Agua Potable

UBICACIÓN Barrio Humito y Kilómetro 3

PLANO: Conforme a Obra o Proyecto

ESC.: S/ESC.

FECHA: Febrero 17

PLANO N°

RAP 4

